

**ПОЭТАЖНЫЙ ПЛАН**

НА ЧАСТЬ 1 ЭТАЖА <sup>кв.</sup> № XII  
помещ.

ЭТР. № 1 Д. № 4  
кор.


УЛ./ПЕР: Гырьева

КВАРТ. № \_\_\_\_\_

ЗАО г. МОСКВЫ

**ДЕЙСТВИТЕЛЬНО  
В ТЕЧЕНИЕ 1 ГОДА**

1 И ЭТАЖ

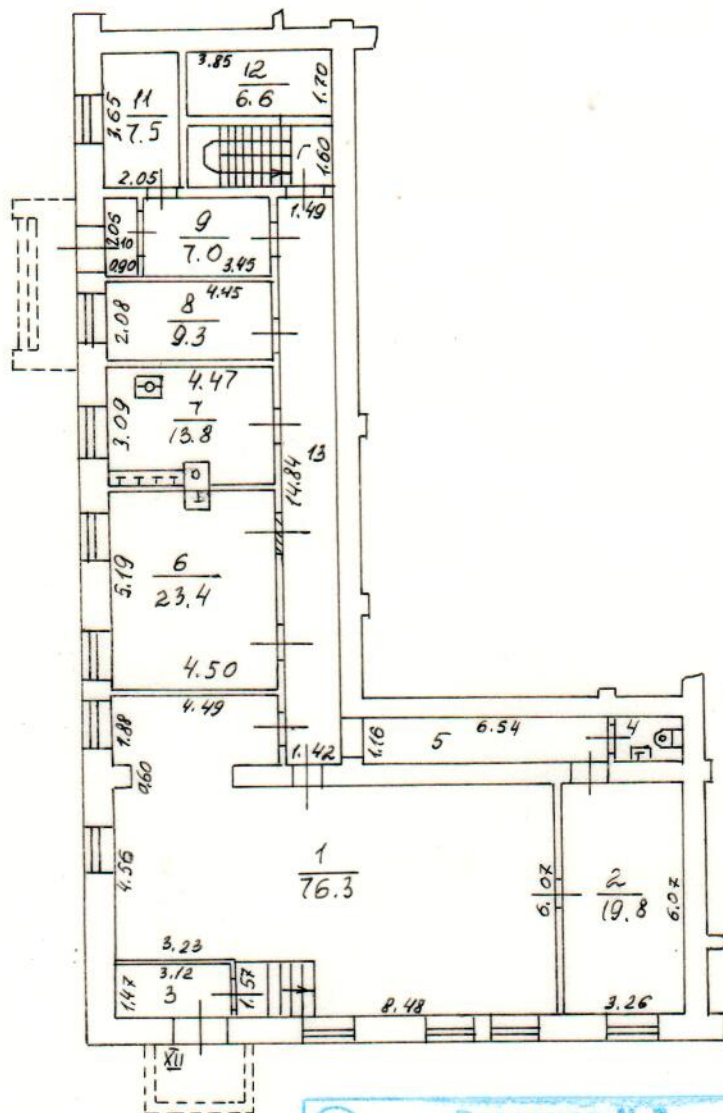

**1** Западное №2  
 территориальное бюро  
 технической инвентаризации  
 города Москвы

Поэтажный план составлен по состоянию на  
 " 20 " 06 2000 г.  
 Исполнитель Белова А.С.  
 Проверил Муханбетжанова Наталья Викторовна  
 " 01 " 08 2006 г.

Масштаб 1:200

**ПОЭТАЖНЫЙ ПЛАН**

НА ЧАСТЬ \_\_\_\_\_ ЭТАЖА <sup>кв.</sup> № II, III  
помещ.

~~ЭТР.~~ № 1 Д. № 4  
кор.


УЛ./ПЕР. Гырьева

\_\_\_\_\_ КВАРТ. № \_\_\_\_\_

\_\_\_\_\_ ЗАО г. МОСКВЫ

**ДЕЙСТВИТЕЛЬНО  
В ТЕЧЕНИЕ 1 ГОДА**

~~II ЭТАЖ~~  
**ПОДВАЛ**

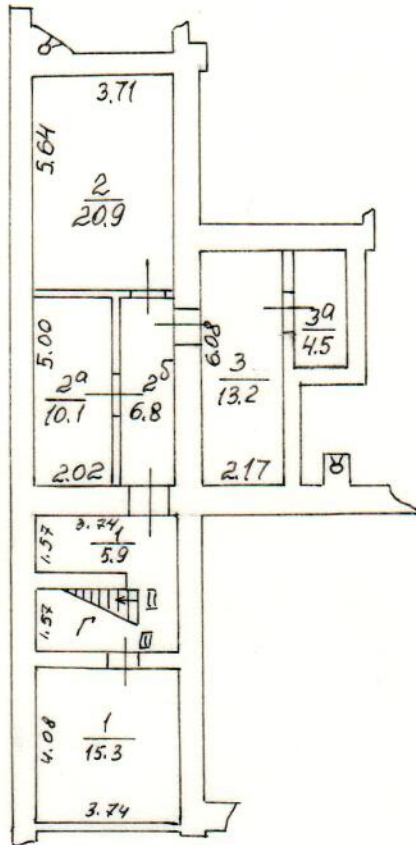

① **Западное № 2**  
**территориальное бюро**  
**технической инвентаризации**  
**города Москвы**

Поэтажный план составлен по состоянию на  
 " 20 " 06 2000 г.  
 Исполнитель Белова А.С.  
 Проверил Абдулбетханова Наталья Викторовна  
 " 01 " 08 2006 г.

Масштаб 1:200